




17.59

MURETA

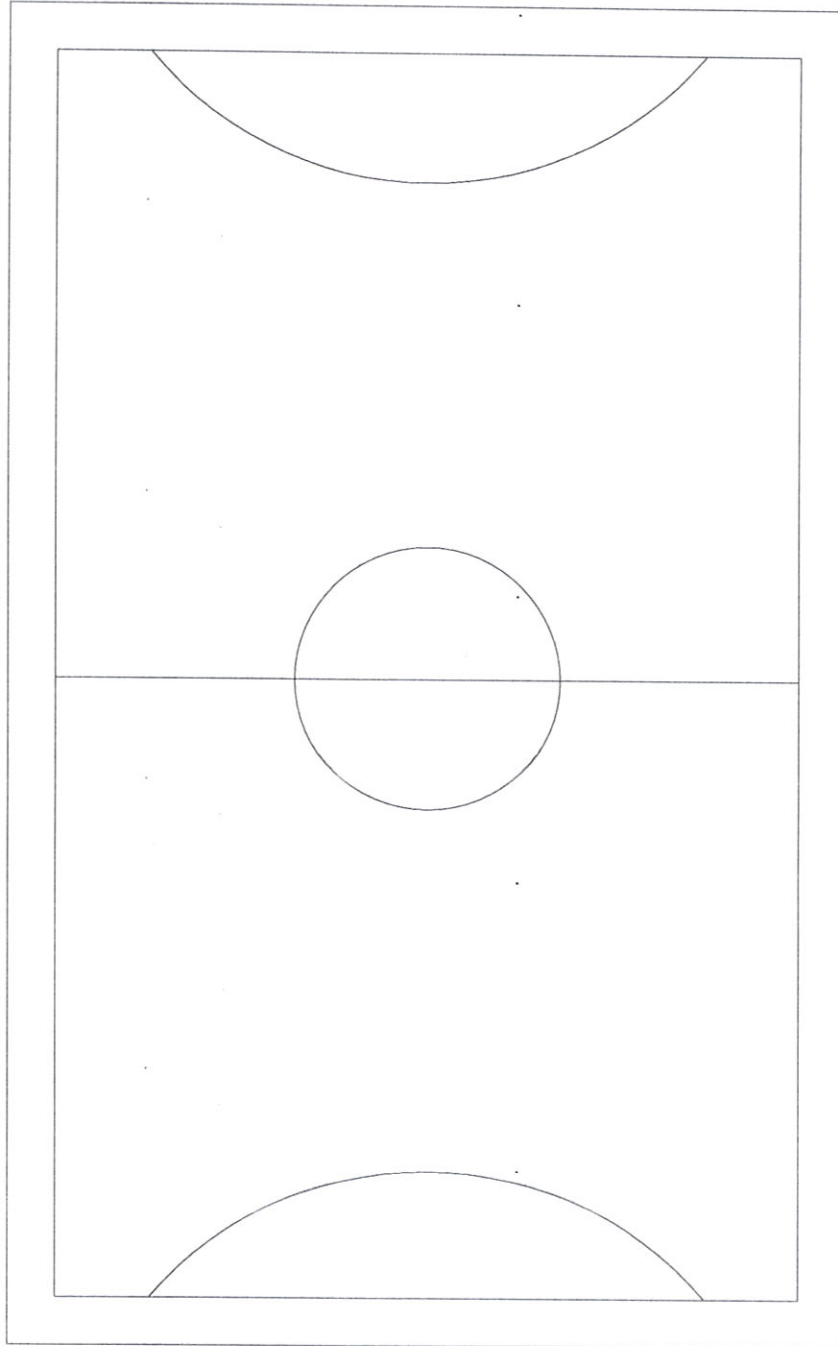

28.30

PROponente:  
PREFEITURA MUNICIPAL DE SÃO MIGUEL DO  
GUAMÁ - SECRETARIA DE INFRAESTRUTURA

TÍTULO:  
PLANTA BAIXA - QUADRA ESCOLAR

ESCALA:  
1:150

ÁREA TOTAL:  
-

DATA:  
NOV/22

PRANCHA:  
01/01

ASSUNTO:  
LEVANTAMENTO AS BUILT EMEF RAIMUNDA PINHO

ENDEREÇO:  
-

DESENHISTA:  
ENG. CIVIL ROSALVO RODRIGUES DE LIMA  
CREA/PA: 1518999930

